

Die Übereinstimmung der Eintragungen mit der Örtlichkeit wird hiermit bescheinigt.


Die Abzweige (Schmutz u. Regen) sind von der örtlichen Bauleitung gemeinsam mit der bauausführenden Firma aufgemessen worden.  
Für die Firma:

Stemmer, den 02.12.2023  
Ort Datum

Firmenstempel Unterschrift

Geprüft, Minden, den .....

Städt. Bauleiter

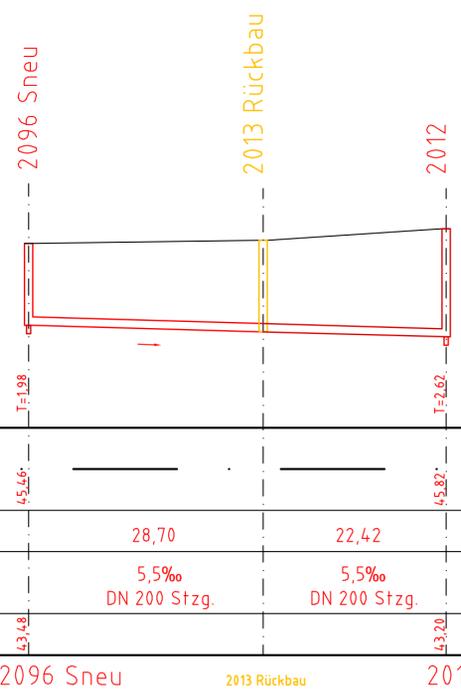


Bezugshorizont		m ü. NN	▼ +40.00
Schmutzwasser	Schachtdeckelhöhe	m ü. NN	45.46
	Halungslänge	m	28,70
	Gefälle	in ‰	5,5‰
	Rohrdurchmesser	mm	DN 200 Stzg.
	Kanalsohle	m ü. NN	43,20

Aus Bestandsplan Nr. vom entnommen.

Wasserstände:  
Bodenart:  
Dränagen:  
Betonsohle:  
Abzweige:

Schachtdeckelhöhe	m ü. NN	
Halungslänge	m	
Gefälle	in ‰	
Rohrdurchmesser	mm	
Kanalsohle	m ü. NN	

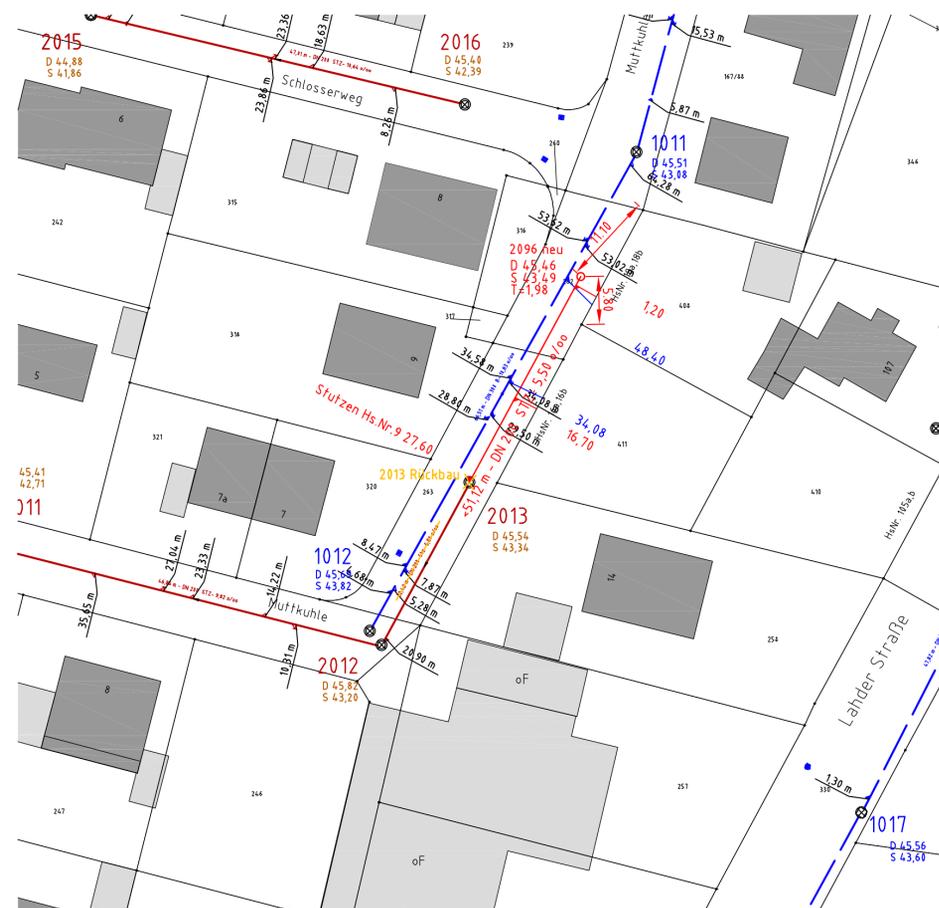

Gemarkung: Leteln  
Flur: 1

ZEICHENERKLÄRUNG LAGEPLAN

- Mischwasserkanal
- Schmutzwasserkanal
- Regenwasserkanal
- Druckrohrleitung
- Grundstückanschluss
- Abzweig mit Tiefenangabe
- Station in Fließrichtung
- Anschlussdaten



<b>Städtische Betriebe Minden</b>	
Änderungen	S 3 - Abwasser - Straßen - Gewässer
Datum	Name
<b>Bestandsplan</b>	
<b>Schmutzwasserkanal</b>	
<b>Muttkuhle</b>	
Aufgestellt: 02.12.23	Planquadrat:
Maßstab der Längen 1: 500, der Höhen 1: 100	
Bearb.	Fa. Heinze Kabelbau GmbH
Gezeich. GL	Mühlheide 12, 32351 Stemmer
Geprüft	Blatt: